




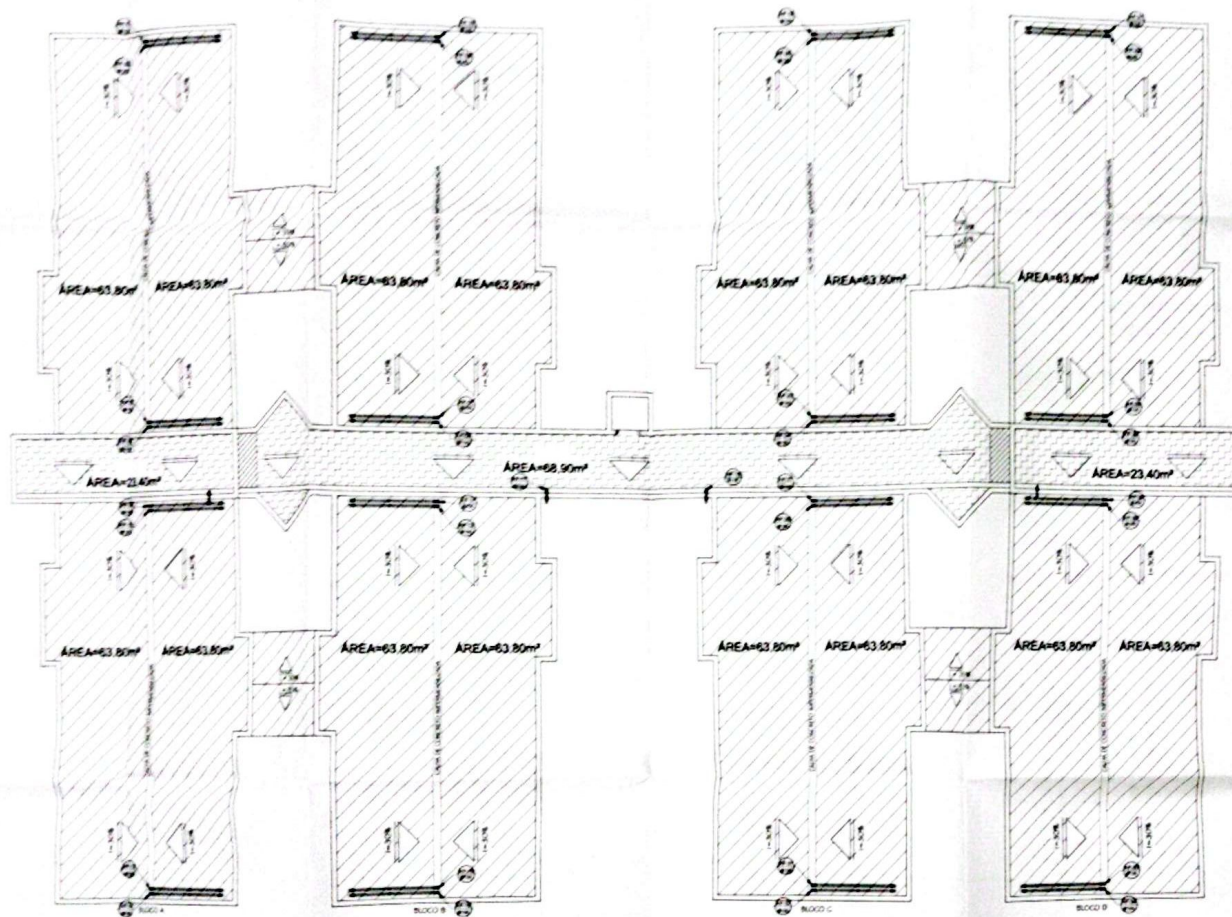

PLANTA DE COBERTURA - CONJUNTO DA

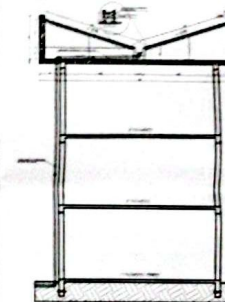

CORTE ESQUEMÁTICO

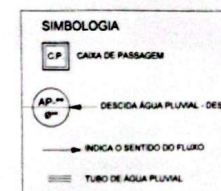



TUBOS DE QUEDA	
DIÂMETRO (mm)	ÁREA MÁX. DO TELHADO (m²)
50	13,6
75	42
100	91
150	275

REDE COLETORA					
DIÂMETRO INTERNO	n = 0,111				
	mm	0,5%	1,0%	2,0%	4,0%
50	32	45	64	90	
75	95	133	188	267	
100	204	287	405	575	
125	370	521	735	1.040	
150	602	847	1.190	1.690	
200	940	1.820	2.570	3.650	
250	2.350	3.310	4.660	6.620	
300	3.820	5.380	7.590	10.800	

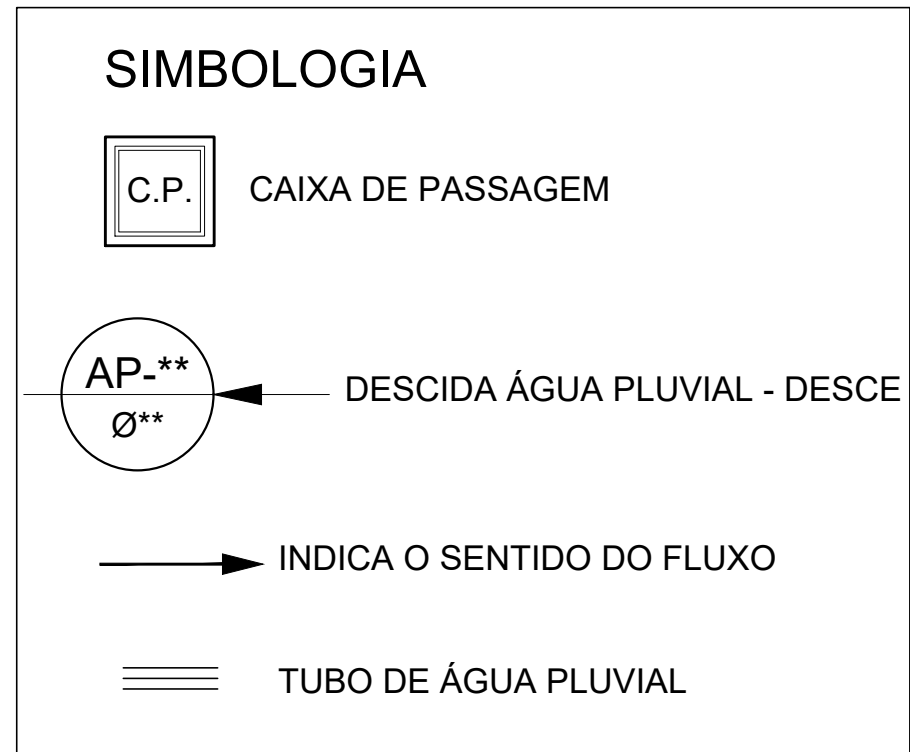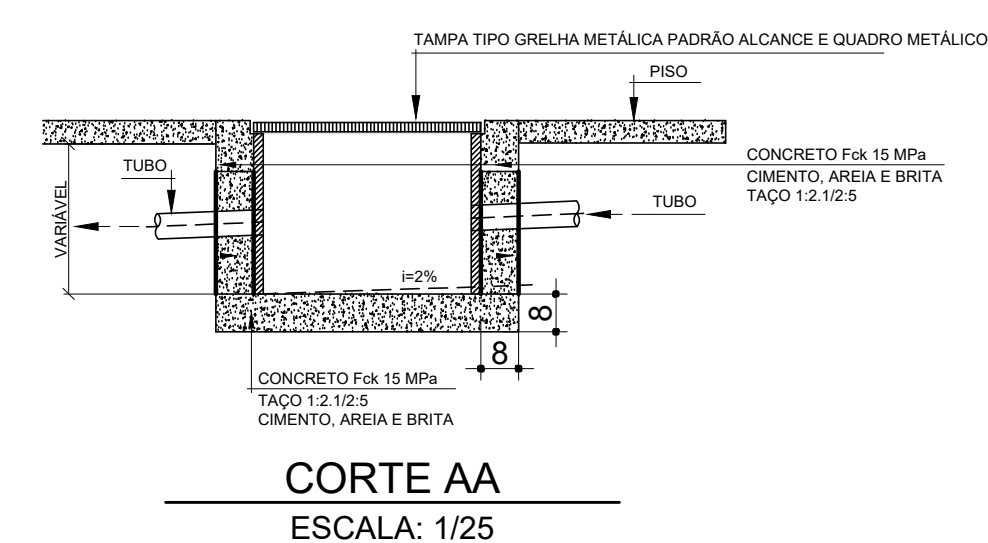


N°	DATA	RESPONSÁVEL
(DESCRIÇÃO DA REVISÃO)		
IDENTIFICAÇÃO		
PROJETO DE HIDROSSANITÁRIO - ÁGUA PLUVIAL		
CATEGORIA		
COMERCIAL		
PROPRIETÁRIO	UNIVERSIDADE FEDERAL DOS VALES DO JEQUITINHONHA E MUCURI	CPF
		16.888.315/0001-57
CONTÉUDO		
PLANTA DE COBERTURA CONJUNTO 01 e 02		
ENGENHEIRO CIVIL		
RICARDO ANDRADE MACEDO CREA 107.914 MGD		
VÍSIÃO	DATA	DESENHO
AS BUILT	JULHO/2017	
		01/03




TABELA DE DIMENSIONAMENTO DA TUBULAÇÃO CONFORME NBR10844/1989					
REDE COLETORA					
DIÂMETRO INTERNO		n = 0,011			
mm	0,5%	1,0%	2,0%	4,0%	
50	32	45	64	90	
75	95	133	188	267	
100	204	287	405	575	
125	370	521	735	1.040	
150	602	827	1.190	1.680	
200	1.300	1.800	2.570	3.650	
250	2.350	3.310	4.660	6.620	
300	3.820	5.380	7.590	10.800	

REDE COLETORA					
DIÂMETRO INTERNO	n = 0,011				
	mm	0,5%	1,0%	2,0%	4,0%
50	32	45	64	90	
75	95	133	188	267	
100	204	287	405	575	
125	370	521	735	1.040	
150	602	847	1.190	1.690	
200	1.200	1.820	2.570	3.650	
250	2.350	3.310	4.650	6.620	
300	3.820	5.380	7.590	10.800	




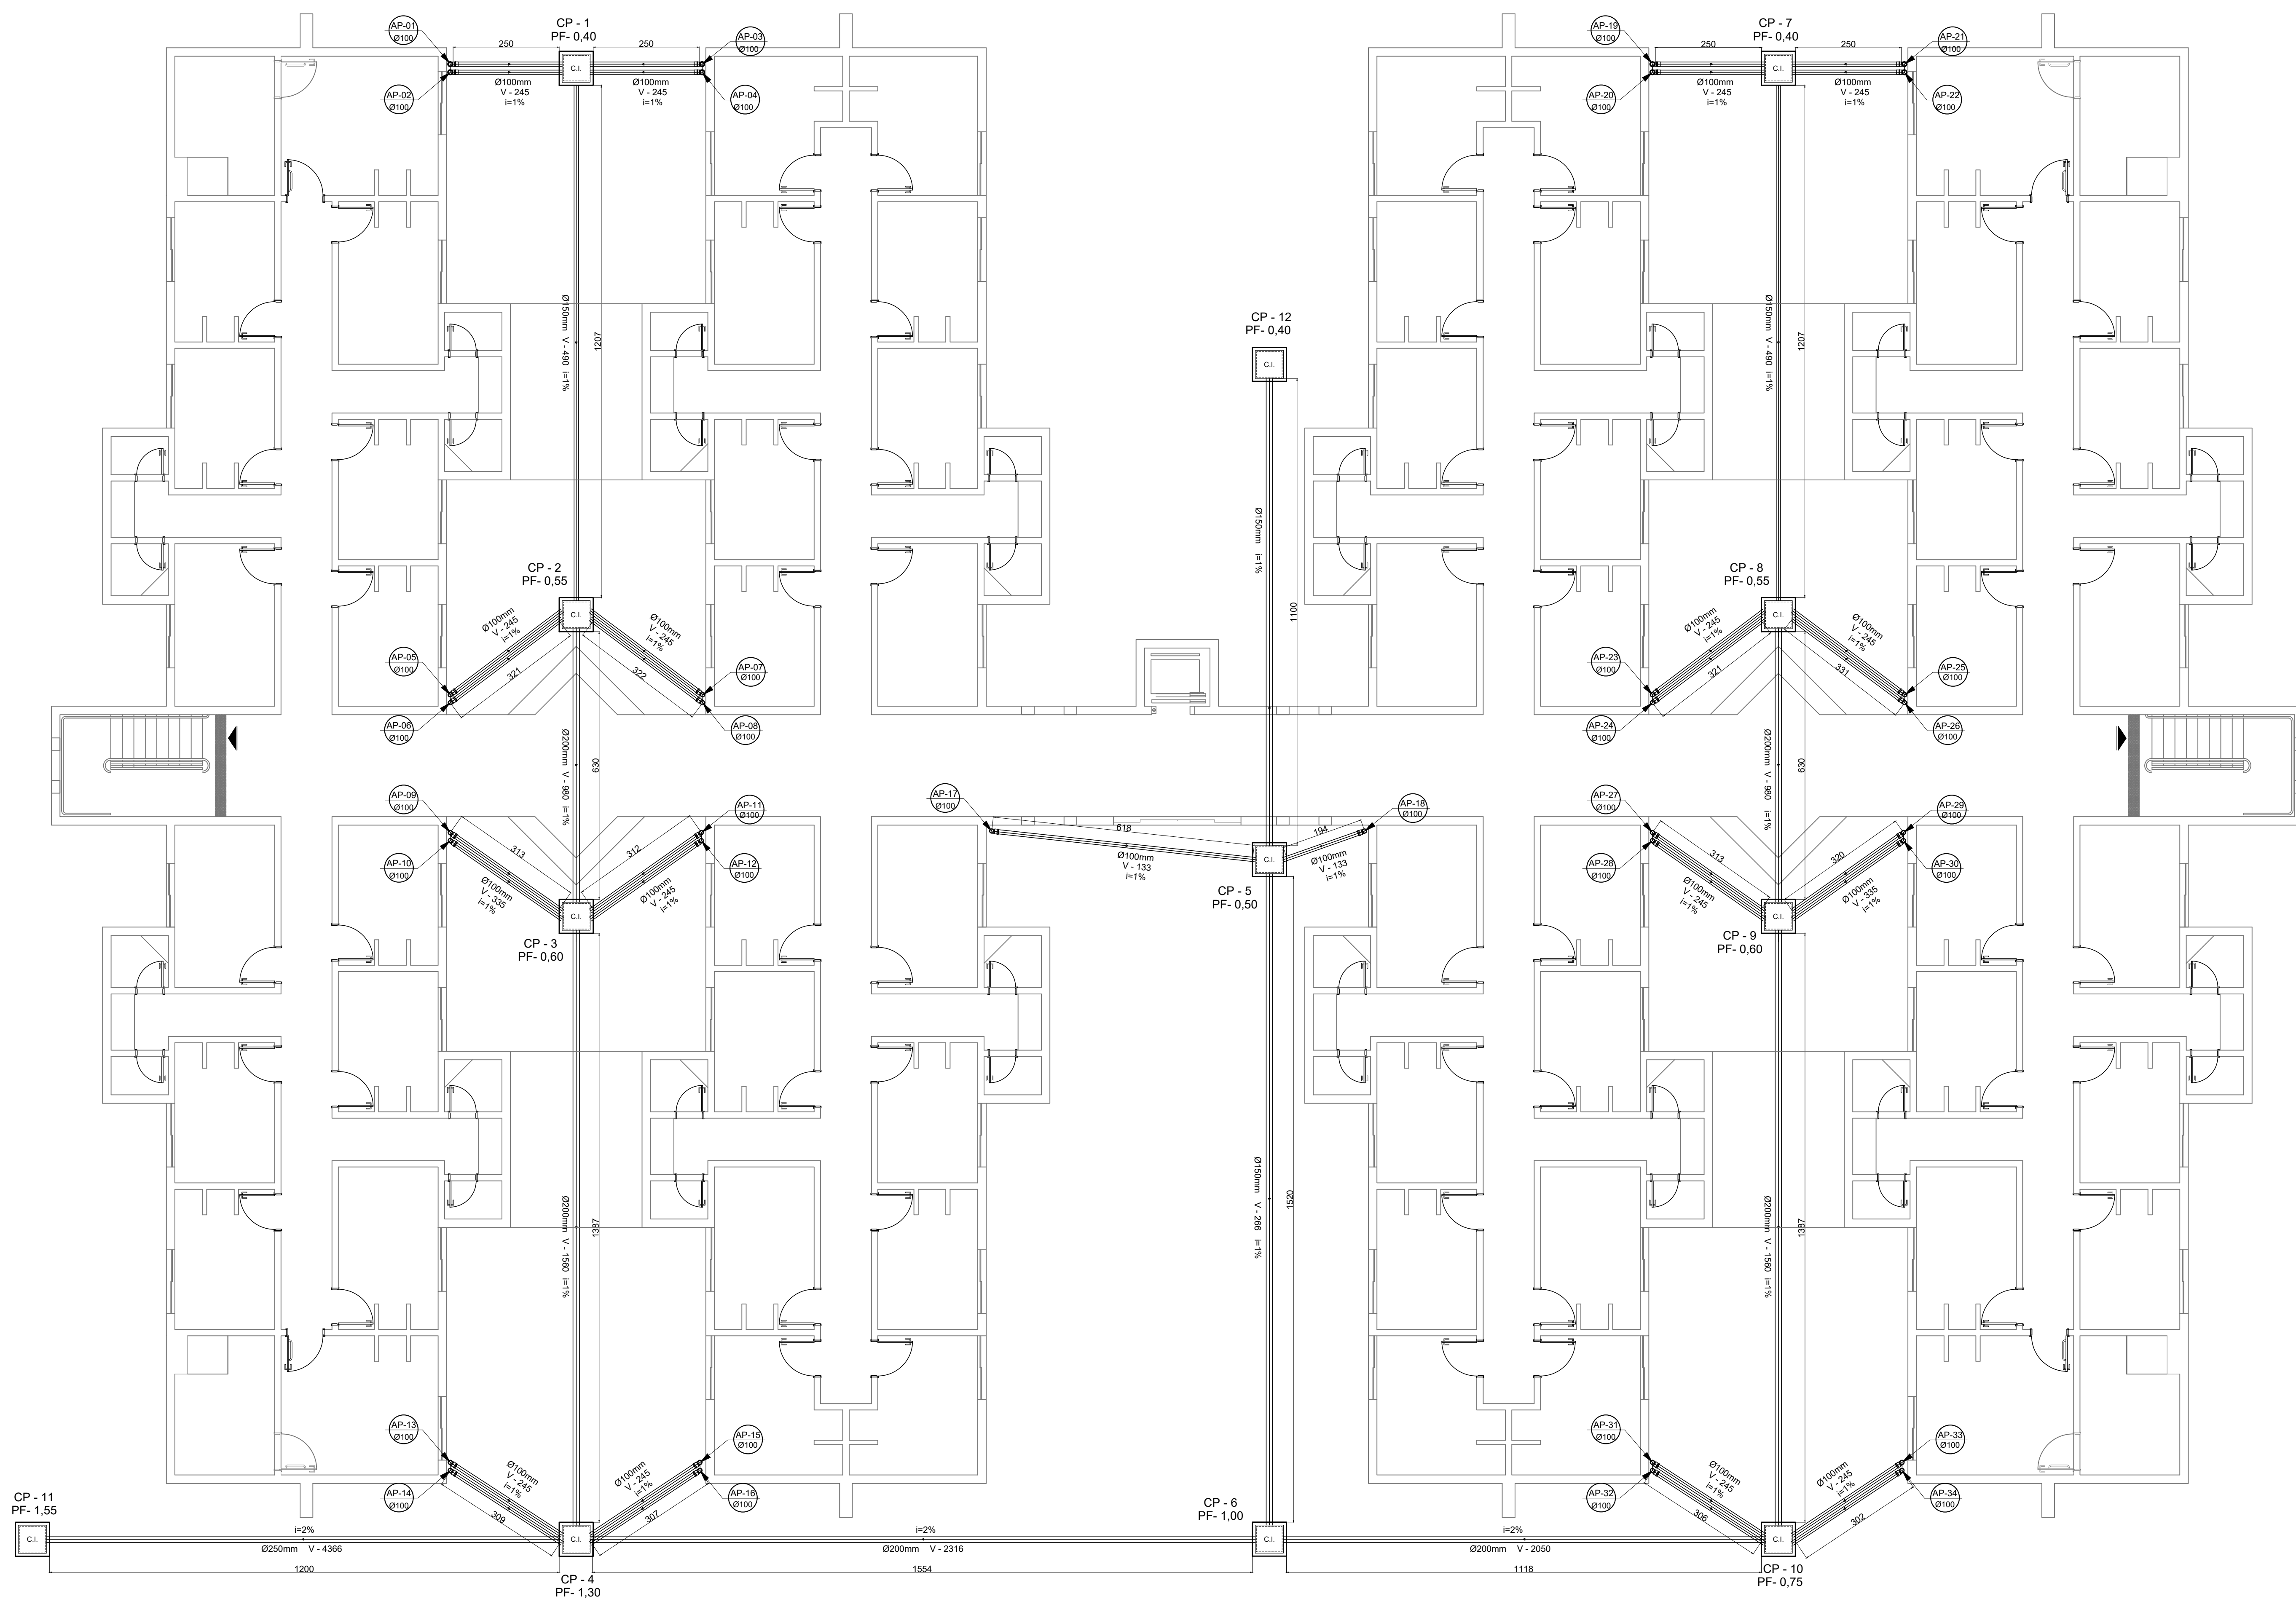

PLANTA BAIXA - TÉRREO - PLUVIAL
ESCALA: 1/75 - ÁREA: 1082,84m²

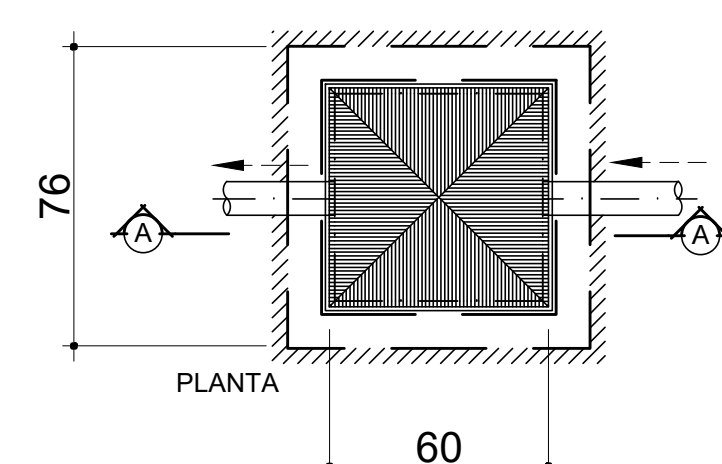

CAIXA DE PASSAGEM
ESCALA: 1/25

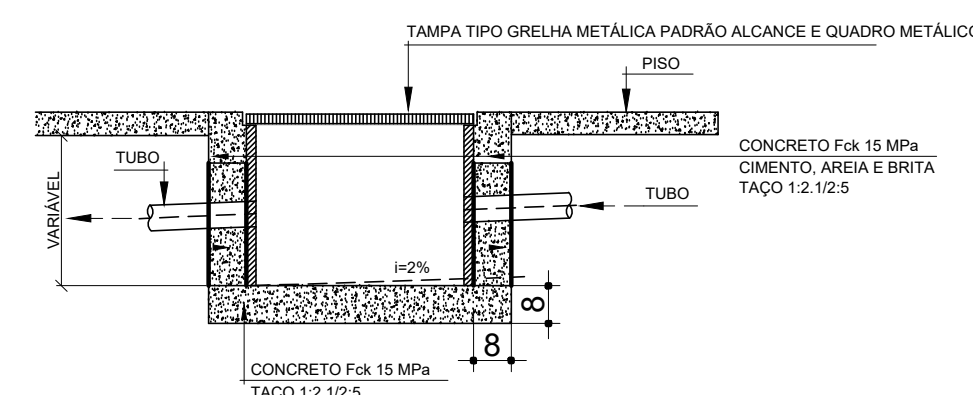

CORTE AA
ESCALA: 1/25

SIMBOLOGIA

- C.P. CAIXA DE PASSAGEM
- AP-** Ø** DESCIDA ÁGUA PLUVIAL - DESCE
- INDICA O SENTIDO DO FLUXO
- TUBO DE ÁGUA PLUVIAL

Nº	DATA	RESPONSÁVEL	DESCRIÇÃO DA REVISÃO
IDENTIFICAÇÃO			
PROJETO HIDROSSANITÁRIO - ÁGUA PLUVIAL			
OBJETO			
COMERCIAL			
PRÉDIO MORADIA ESTUDANTIL - CONJ. 1			
CAMPUS DIAMANTINA			
RODOVIA MG 367, KM 583, Nº 5000 - ALTO DA JACUBA - DIAMANTINA/MG			
PROPRIETÁRIO	UNIVERSIDADE FEDERAL DOS VALES DO JEQUITINHONHA E MUCURI	CNPJ	16.888.315/0001-57
CONTEÚDO			
PLANTA BAIXA - PISO TÉRREO			
ENGENHEIRO CIVIL			
RICARDO ANDRADE MACEDO			
CREA 107.914 MGD			
VERSÃO	DATA	DESENHO	FOLHA
AS BUILT	JULHO/2017		03/03