



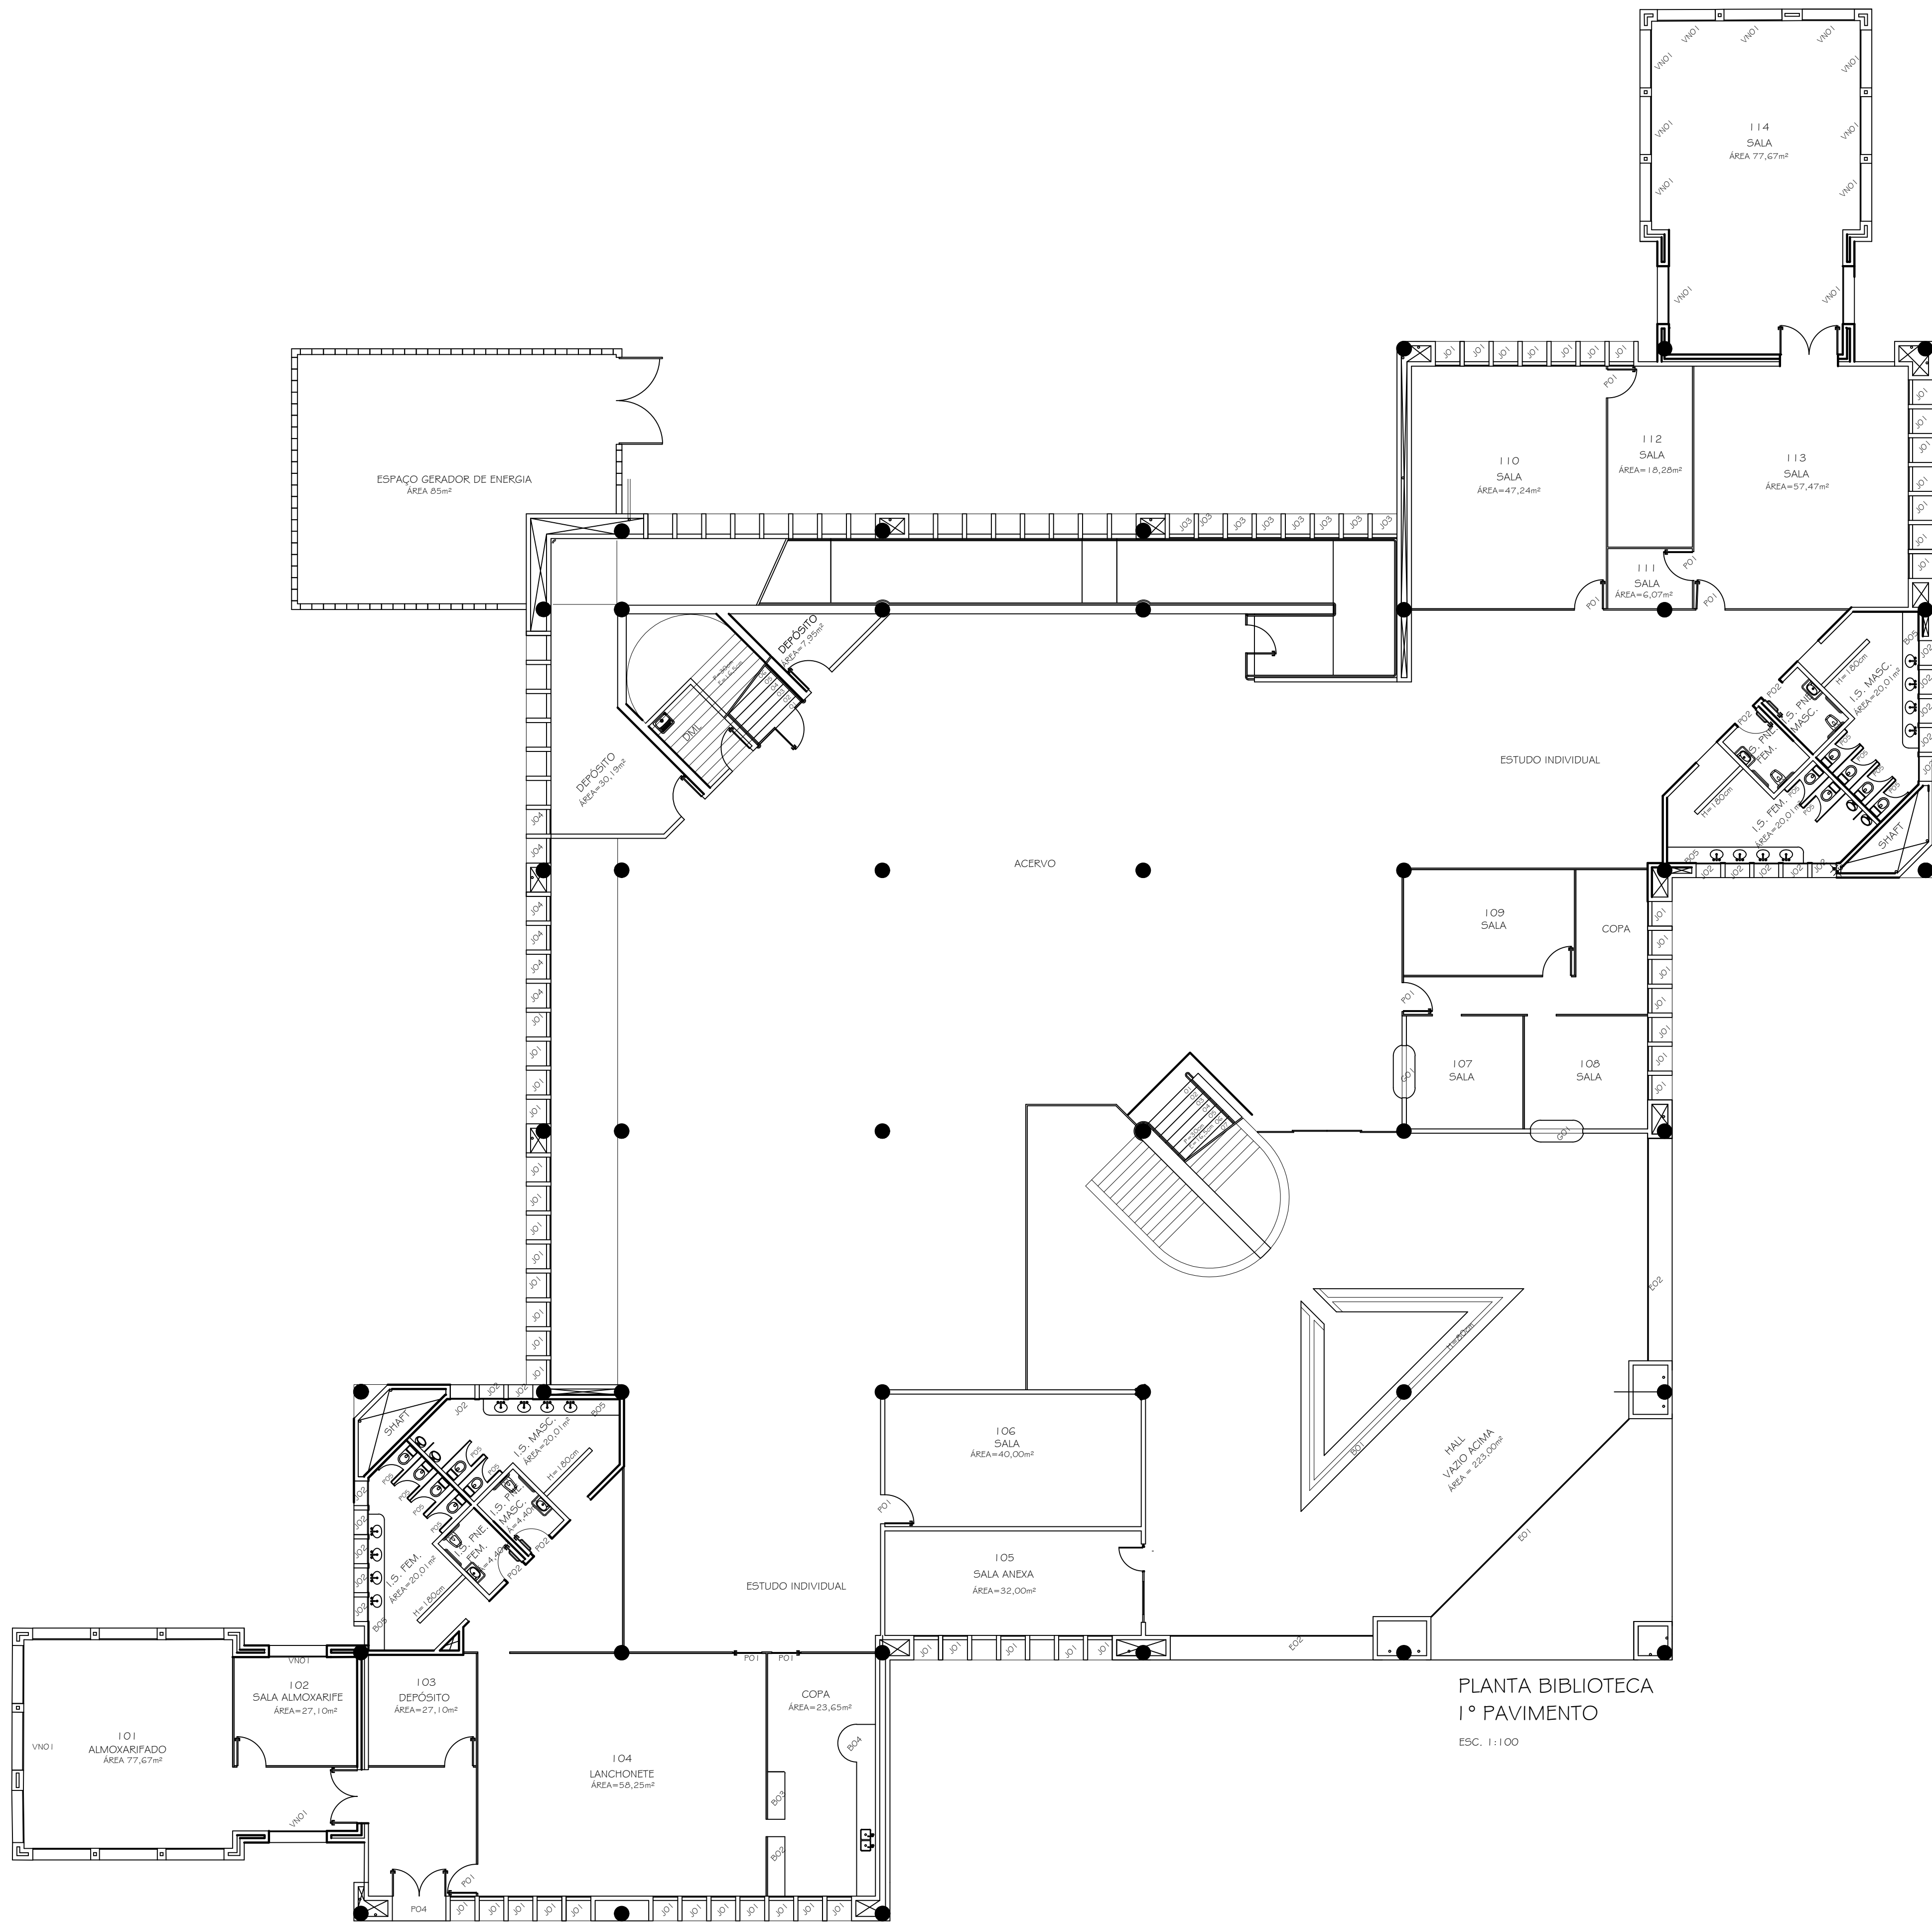

00	20/05/2019	GUILHERME P.	AS BUILT
Nº:	DATA	RESPONSÁVEL	DESCRIÇÃO DA REVISÃO:
FASE:			
LEVANTAMENTO ARQUITETÔNICO - AS BUILT			
OBSERVAÇÕES			
CONFERIR MEDIDAS NA OBRA			
UFVJM - CAMPUS DE JANAÚBA BIBLIOTECA - 1º PAVIMENTO CAMPUS JANAÚBA			
PROPRIETÁRIO: UNIVERSIDADE FEDERAL DOS VALES DO JEQUITINHONHA E MUCURI		CNPJ 16.888.315/0001-57	
TÍTULO			
LEVANTAMENTO - AS BUILT			
AUTOR PROJETO ARQUITETÔNICO / RT:			
FÁBIO ELDER DOS SANTOS CREA - 104911-D			
AS BUILT:			
GUILHERME PETRONE S. DE OLIVEIRA CREA - 146789-D MG			
VERSÃO: 00	DATA: 20/05/2019	ESCALA: ESCALA NO PROJETO	FOLHA: 01/03
ARQUIVO: AS BUILT BIBLIOTECA			

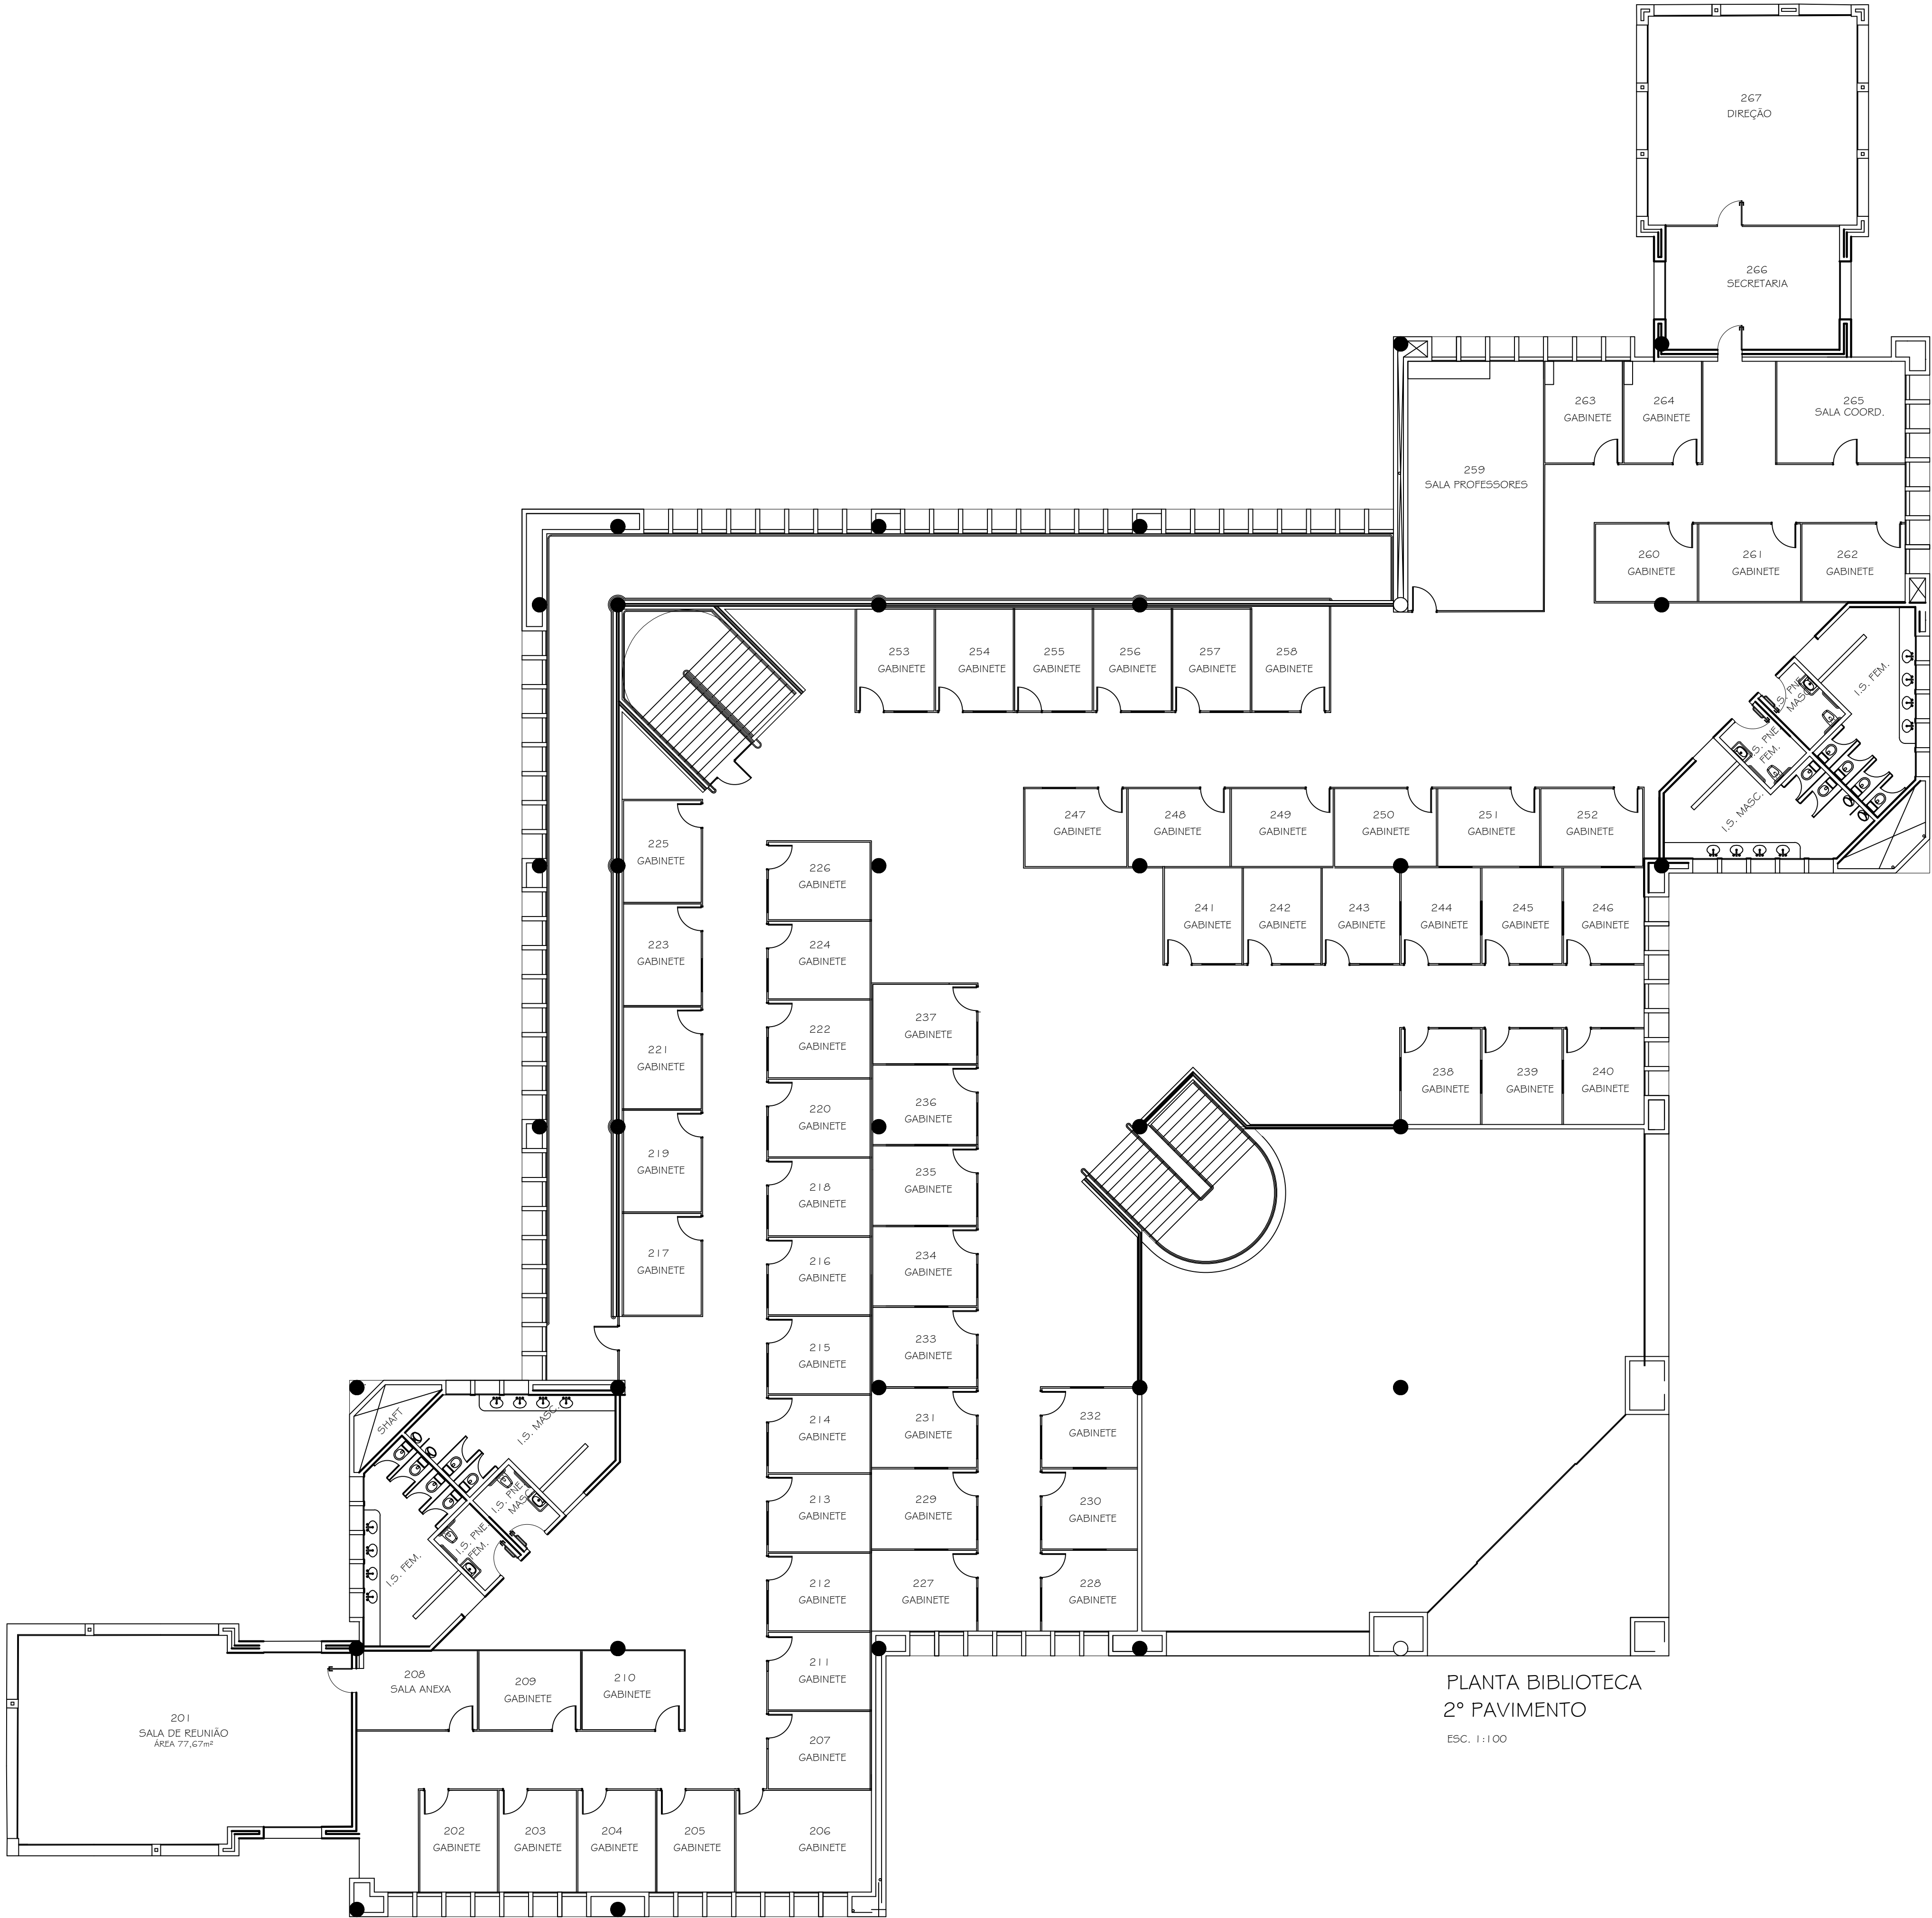

PLANTA BIBLIOTECA
2º PAVIMENTO
ESC. 1:100

00	20/05/2019	GUILHERME P.	AS BUILT
Nº:	DATA	RESPONSÁVEL	DESCRIÇÃO DA REVISÃO:
FASE:			
LEVANTAMENTO ARQUITETÔNICO - AS BUILT			
OBSERVAÇÕES			
CONFERIR MEDIDAS NA OBRA			
UFVJM - CAMPUS DE JANAÚBA BIBLIOTECA - 2º PAVIMENTO CAMPUS JANAÚBA			
PROPRIETÁRIO: UNIVERSIDADE FEDERAL DOS VALES DO JEQUITINHONHA E MUCURI		CNPJ 16.888.315/0001-57	
TÍTULO			
LEVANTAMENTO - AS BUILT			
AUTOR PROJETO ARQUITETÔNICO / RT:			
FÁBIO ELDER DOS SANTOS CREA - 104911-D			
AS BUILT:			
GUILHERME PETRONE S. DE OLIVEIRA CREA - 146789-D MG			
VERSÃO:	DATA:	ESCALA:	FOLHA:
00	20/05/2019	ESCALA NO PROJETO	02/03
ARQUIVO: AS BUILT BIBLIOTECA			